



KSWiK/OK/DT/76/2023

Kowary 27-04-2023



**Zarząd Eksploatacji
Zasobów Komunalnych
ul. Dworcowa 11
58-530 Kowary**

W odpowiedzi na wniosek z dnia 25.04.2023 roku podajemy niżej techniczne warunki przyłączenia do istniejącej nieruchomości w **Kowarach ul. Kowalska 19** do sieci kanalizacji sanitarnej:

1. Zapewnia się odbiór ścieków sanitarnych w ilości **1,0 m³/d** do kanalizacji sanitarnej **DN 200** będącej w posiadaniu Spółki zaznaczonej na mapie kolorem czerwonym pod warunkiem spełnienia poniższych kryteriów:

- Opracowania projektu budowlanego przyłącza.
- Projekt budowlany przyłącza kanalizacji sanitarnej należy uzgodnić w tutejszej Spółce.
- Do budowy przyłącza zaleca się stosowanie rur PVC o klasie min SN4 w terenach zielonych oraz min SN 8 w drogach.
- Włączenie bez powiadomienia Przedsiębiorstwa będzie traktowane jako bezumowne wpięcie i korzystanie z urządzeń wodociagowych i/lub kanalizacyjnych, w takich przypadkach Spółka będzie dochodziła roszczeń zgodnie z art. 28 Ustawy o zbiorowym zaopatrzeniu w wodę i zbiorowym odprowadzaniu ścieków Dz. U. 2018 poz. 1152 z dnia 14.06.2018 ze zmianami.
- Rozliczenie za odprowadzanie ścieków będzie dokonywane z wodomierza głównego.
- Wpięcie przyłącza do istniejącej studni wykonać za pomocą wiertnicy. Użyć uszczelki in situ na łączeniu rury z betonową studnią.
- Warunkiem wpięcia do istniejącej sieci kanalizacji sanitarnej jest odbiór techniczny przyłączy przed zasypaniem, podpisanie umowy na dostawę wody i odbiór ścieków.



- Spadek przyłącza winien wynosić minimalnie 1,5-2% tj. 1,5 do 2,0 cm/mb, .
- Nie wolno stosować młynków koloidalnych.
- Po wykonaniu prac należy zlecić inwentaryzację powykonawczą w jednostce wykonawstwa geodezyjnego oraz wykonanie protokołów z płukania i próby szczelności. W przypadku wątpliwości KSWiK Sp. z o.o. może wymagać przeprowadzenia inspekcji TV wykonanego przyłącza.
- Odbiory techniczne dokonywane są przez przedstawicieli tutejszej Spółki we **wtorki** oraz **piątki** w godzinach **9⁰⁰-13⁰⁰** po uprzednim zgłoszeniu telefonicznym pod numer **(757182771)**.

Warunki techniczne ważne są dwa lata od dnia ich określenia.


W załączeniu przekazujemy mapę z zaznaczoną siecią kanalizacji sanitarnej.

Z poważaniem

PROKURENT


mgr Agnieszka Bartosiewicz


PROKURENT


mgr inż. Krzysztof Ślęzak

Sprawę prowadzi

Paweł Piskórz

Tel 75 718 27 71

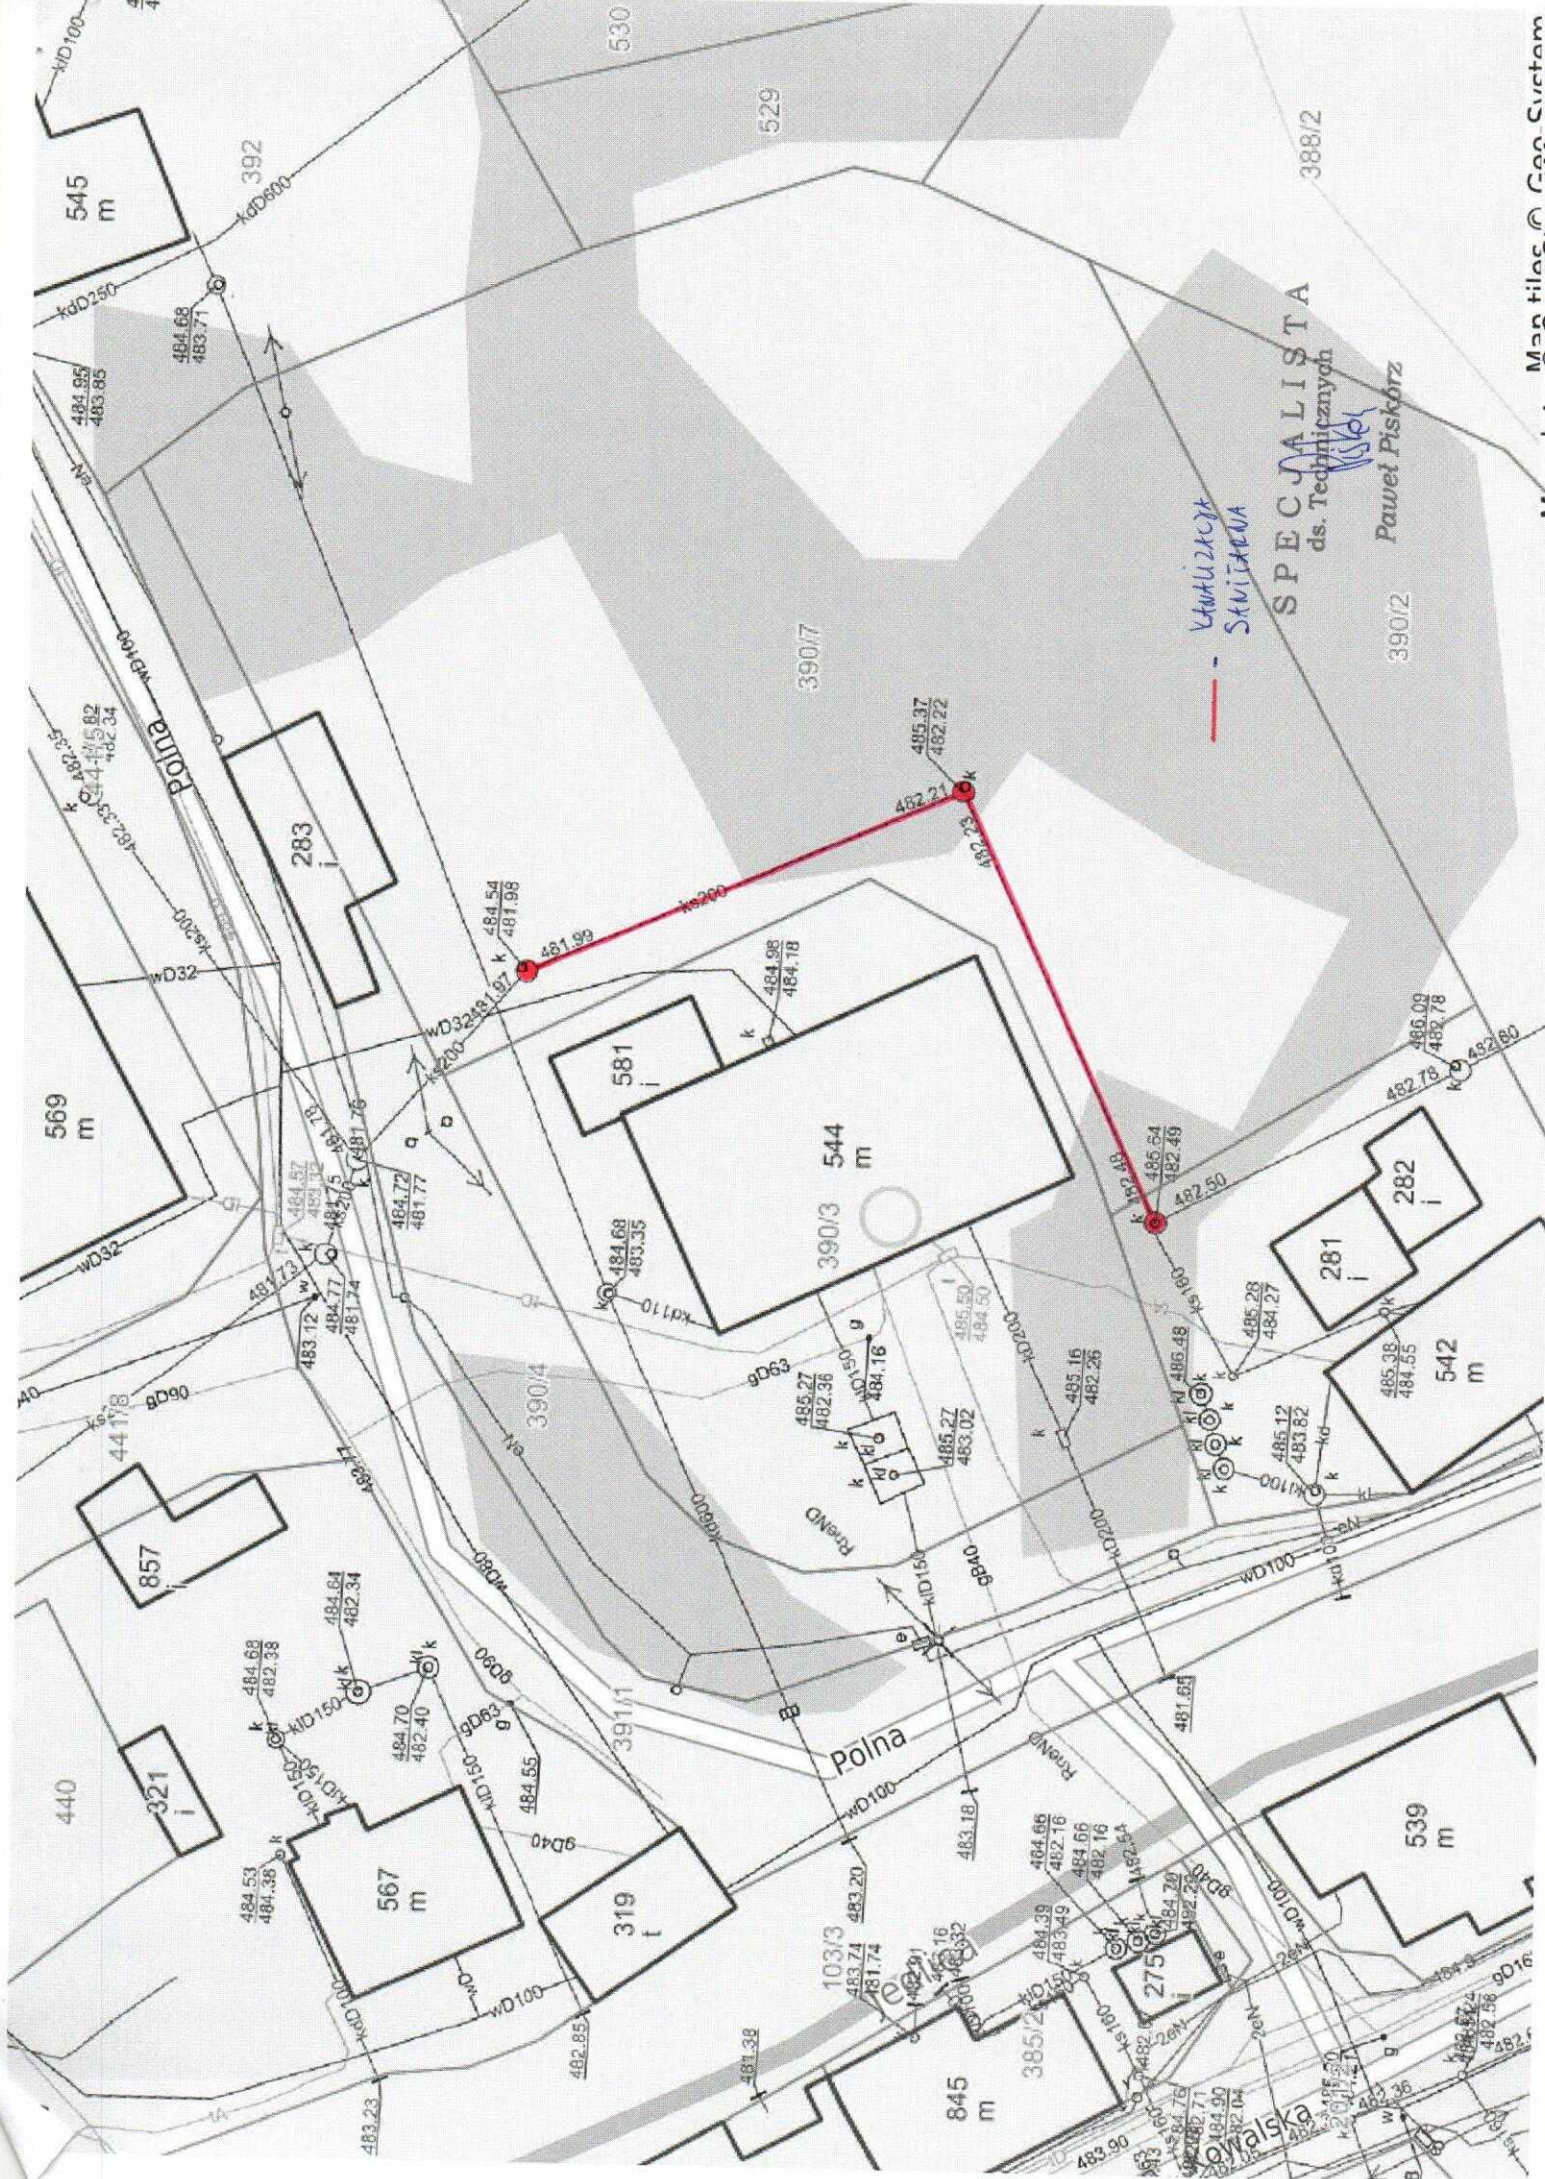


SPECJALISTA
ds. Technicznych

Paweł Piśkórz