



KSWiK/OK/DT/77/2023

Kowary 27-04-2023

Zarząd Eksploatacji  
Zasobów Komunalnych w Kowarach  
**WPŁYNĘŁO**  
dnia **23-05-2023**  
L.dz. .... Skierowano .....  
Dyrektor .....

**Zarząd Eksploatacji  
Zasobów Komunalnych  
ul. Dworcowa 11  
58-530 Kowary**

W odpowiedzi na wniosek z dnia 25.04.2023 roku podajemy niżej techniczne warunki przyłączenia do istniejącej nieruchomości **w Kowarach ul. Wojska Polskiego 8** do sieci kanalizacji sanitarnej:

1. Zapewnia się odbiór ścieków sanitarnych **w ilości 1,0 m<sup>3</sup>/d** do kanalizacji sanitarnej **DN 200** będącej w posiadaniu Spółki zaznaczonej na mapie kolorem czerwonym pod warunkiem spełnienia poniższych kryteriów:

- Opracowania projektu budowlanego przyłącza.
- Projekt budowlany przyłącza kanalizacji sanitarnej należy uzgodnić w tutejszej Spółce.
- Do budowy przyłącza zaleca się stosowanie rur PVC o klasie min SN4 w terenach zielonych oraz min SN 8 w drogach.
- Włączenie bez powiadomienia Przedsiębiorstwa będzie traktowane jako bezumowne wpięcie i korzystanie z urządzeń wodociągowych i/lub kanalizacyjnych, w takich przypadkach Spółka będzie dochodziła roszczeń zgodnie z art. 28 Ustawy o zbiorowym zaopatrzeniu w wodę i zbiorowym odprowadzaniu ścieków Dz. U. 2018 poz. 1152 z dnia 14.06.2018 ze zmianami.
- Rozliczenie za odprowadzanie ścieków będzie dokonywane z wodomierza głównego.
- Wpięcie przyłącza do istniejącej studni wykonać za pomocą wiertnicy. Użyć uszczelki in situ na łączeniu rury z betonową studnią.
- Warunkiem wpięcia do istniejącej sieci kanalizacji sanitarnej jest odbiór techniczny przyłączy przed zasypaniem, podpisanie umowy na dostawę wody i odbiór ścieków.



- Spadek przyłącza winien wynosić minimalnie 1,5-2% tj. 1,5 do 2,0 cm/mb, .
- Nie wolno stosować młynków koloidalnych.
- Po wykonaniu prac należy zlecić inwentaryzację powykonawczą w jednostce wykonawstwa geodezyjnego oraz wykonanie protokołów z płukania i próby szczelności. W przypadku wątpliwości KSWiK Sp. z o.o. może wymagać przeprowadzenia inspekcji TV wykonanego przyłącza.
- Odbiory techniczne dokonywane są przez przedstawicieli tutejszej Spółki we **wtorki** oraz **piątki** w godzinach **9<sup>00</sup>-13<sup>00</sup>** po uprzednim zgłoszeniu telefonicznym pod numer **(757182771)**.

**Warunki techniczne ważne są dwa lata od dnia ich określenia.**

W załączeniu przekazujemy mapę z zaznaczoną siecią kanalizacji sanitarnej.

Z poważaniem

PROKURENT

  
mgr Agnieszka Bartosiewicz


PROKURENT

  
mgr inż. Krzysztof Słezok

**Sprawę prowadzi**

Paweł Piskórz

Tel 75 718 27 71

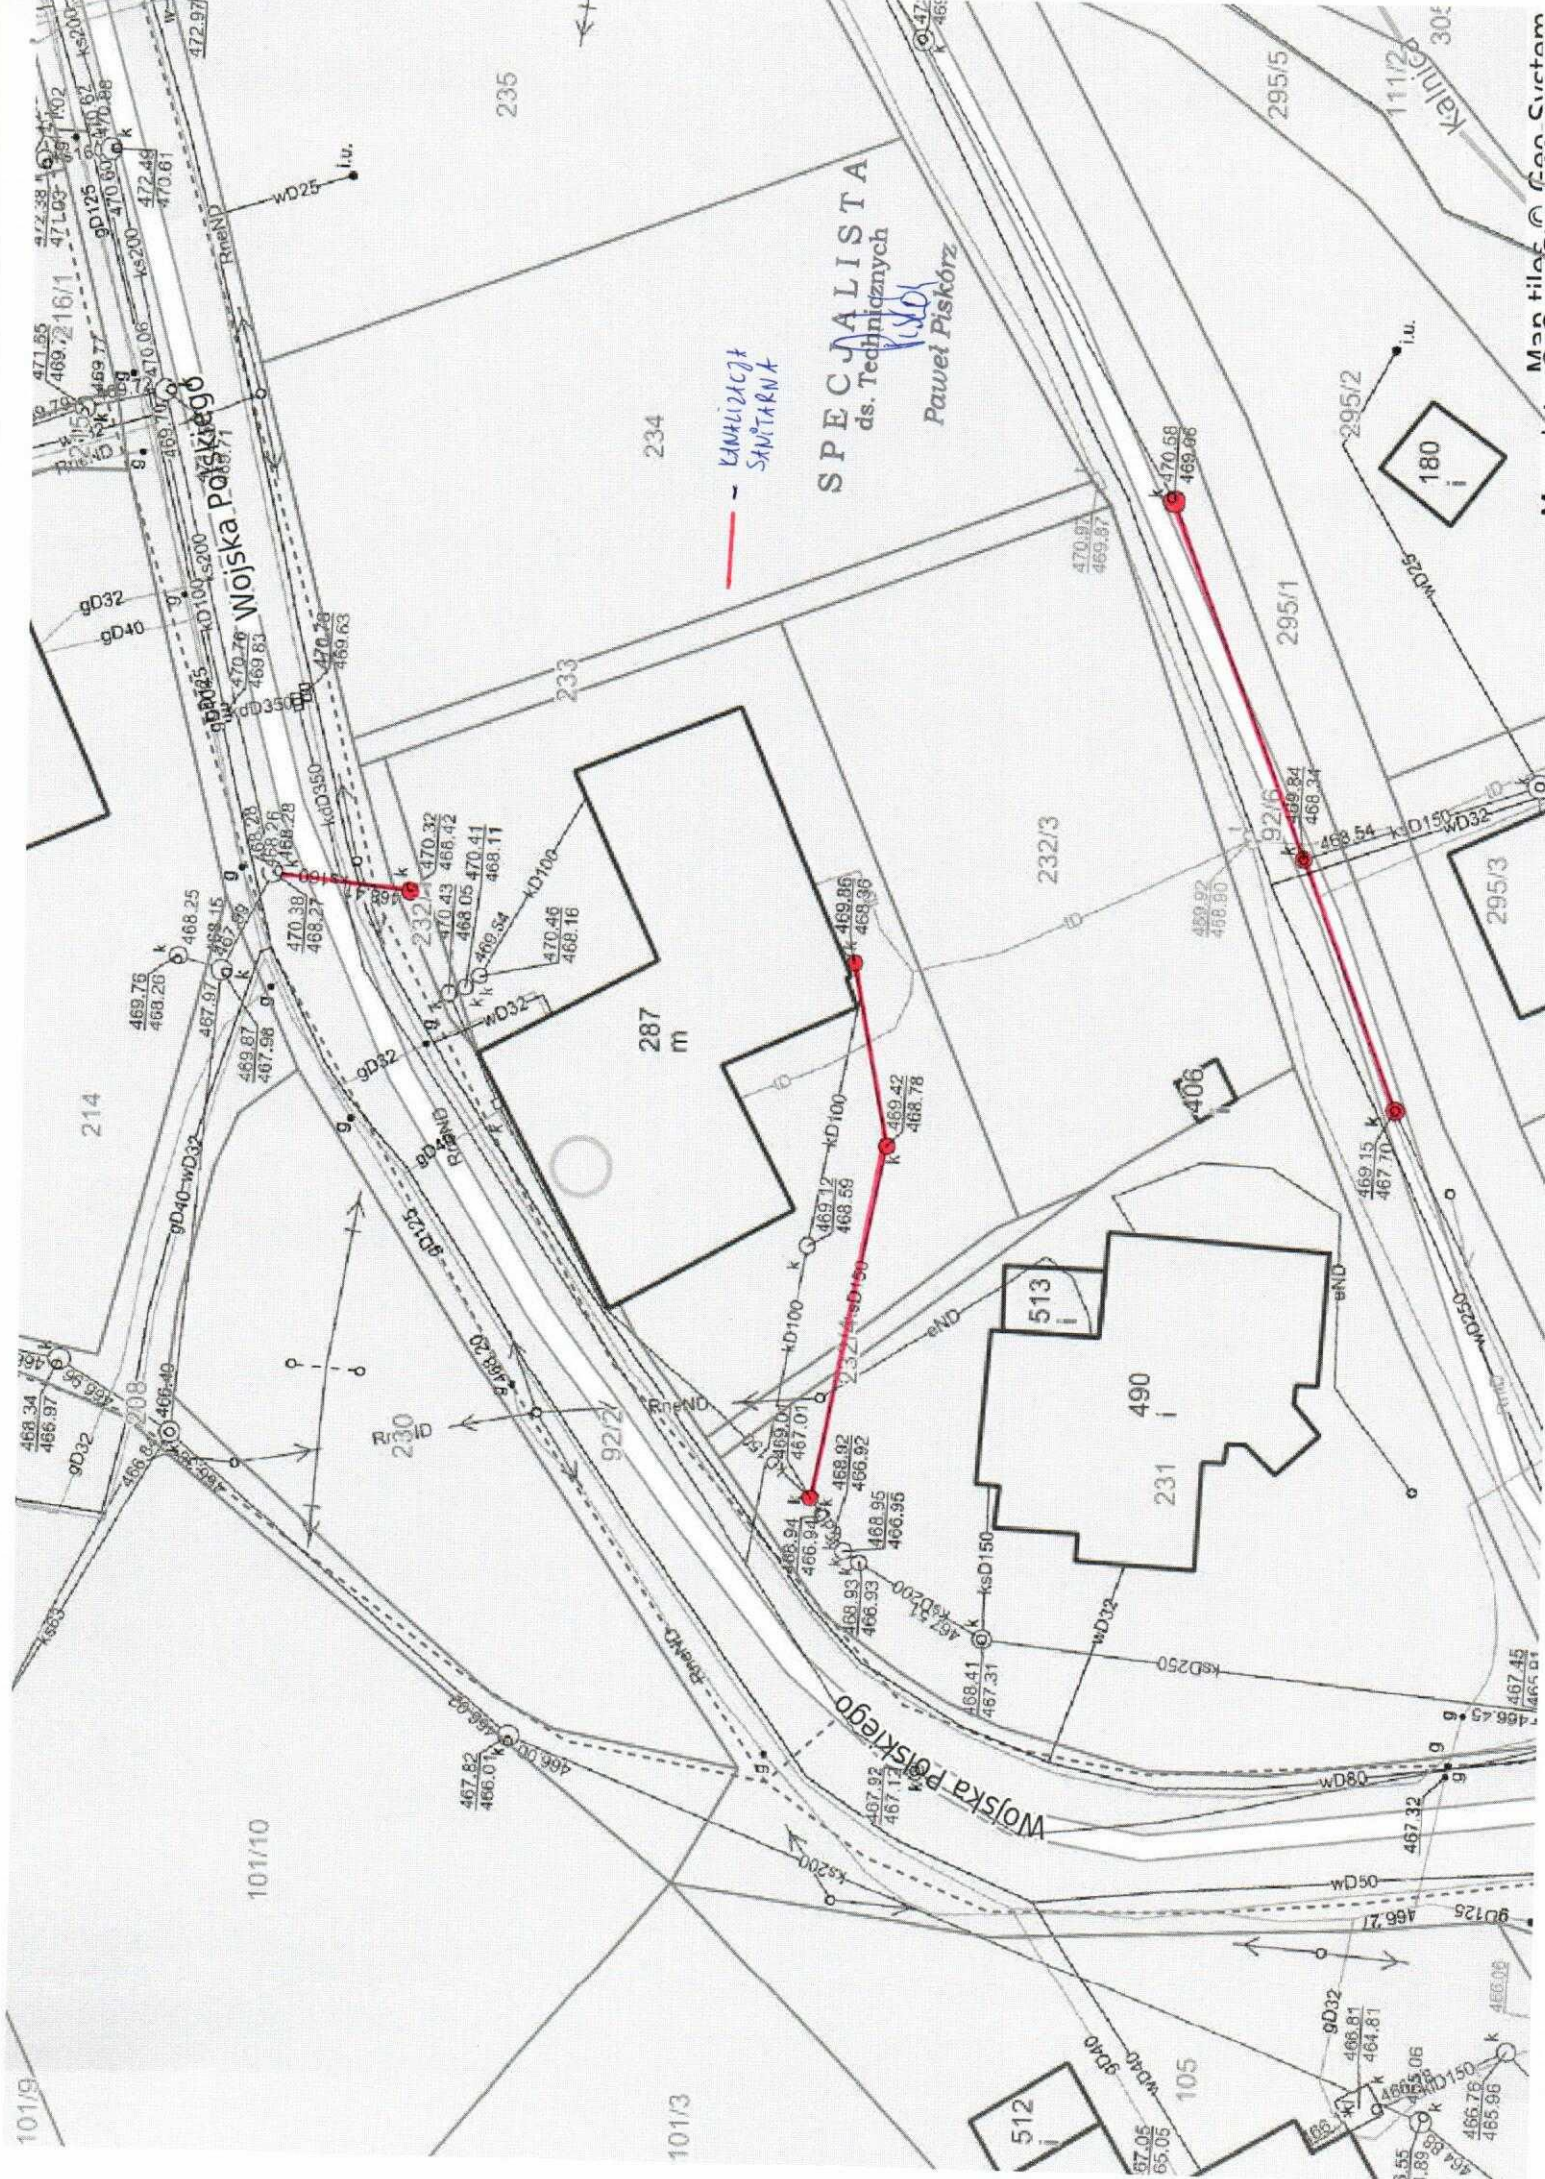

— KANALIZACJA  
SANTYMATNA

**SPECIALISTA**  
ds. Technicznych  
Paweł Piskórz

Wojśka Polskiego

Wojśka Polskiego